


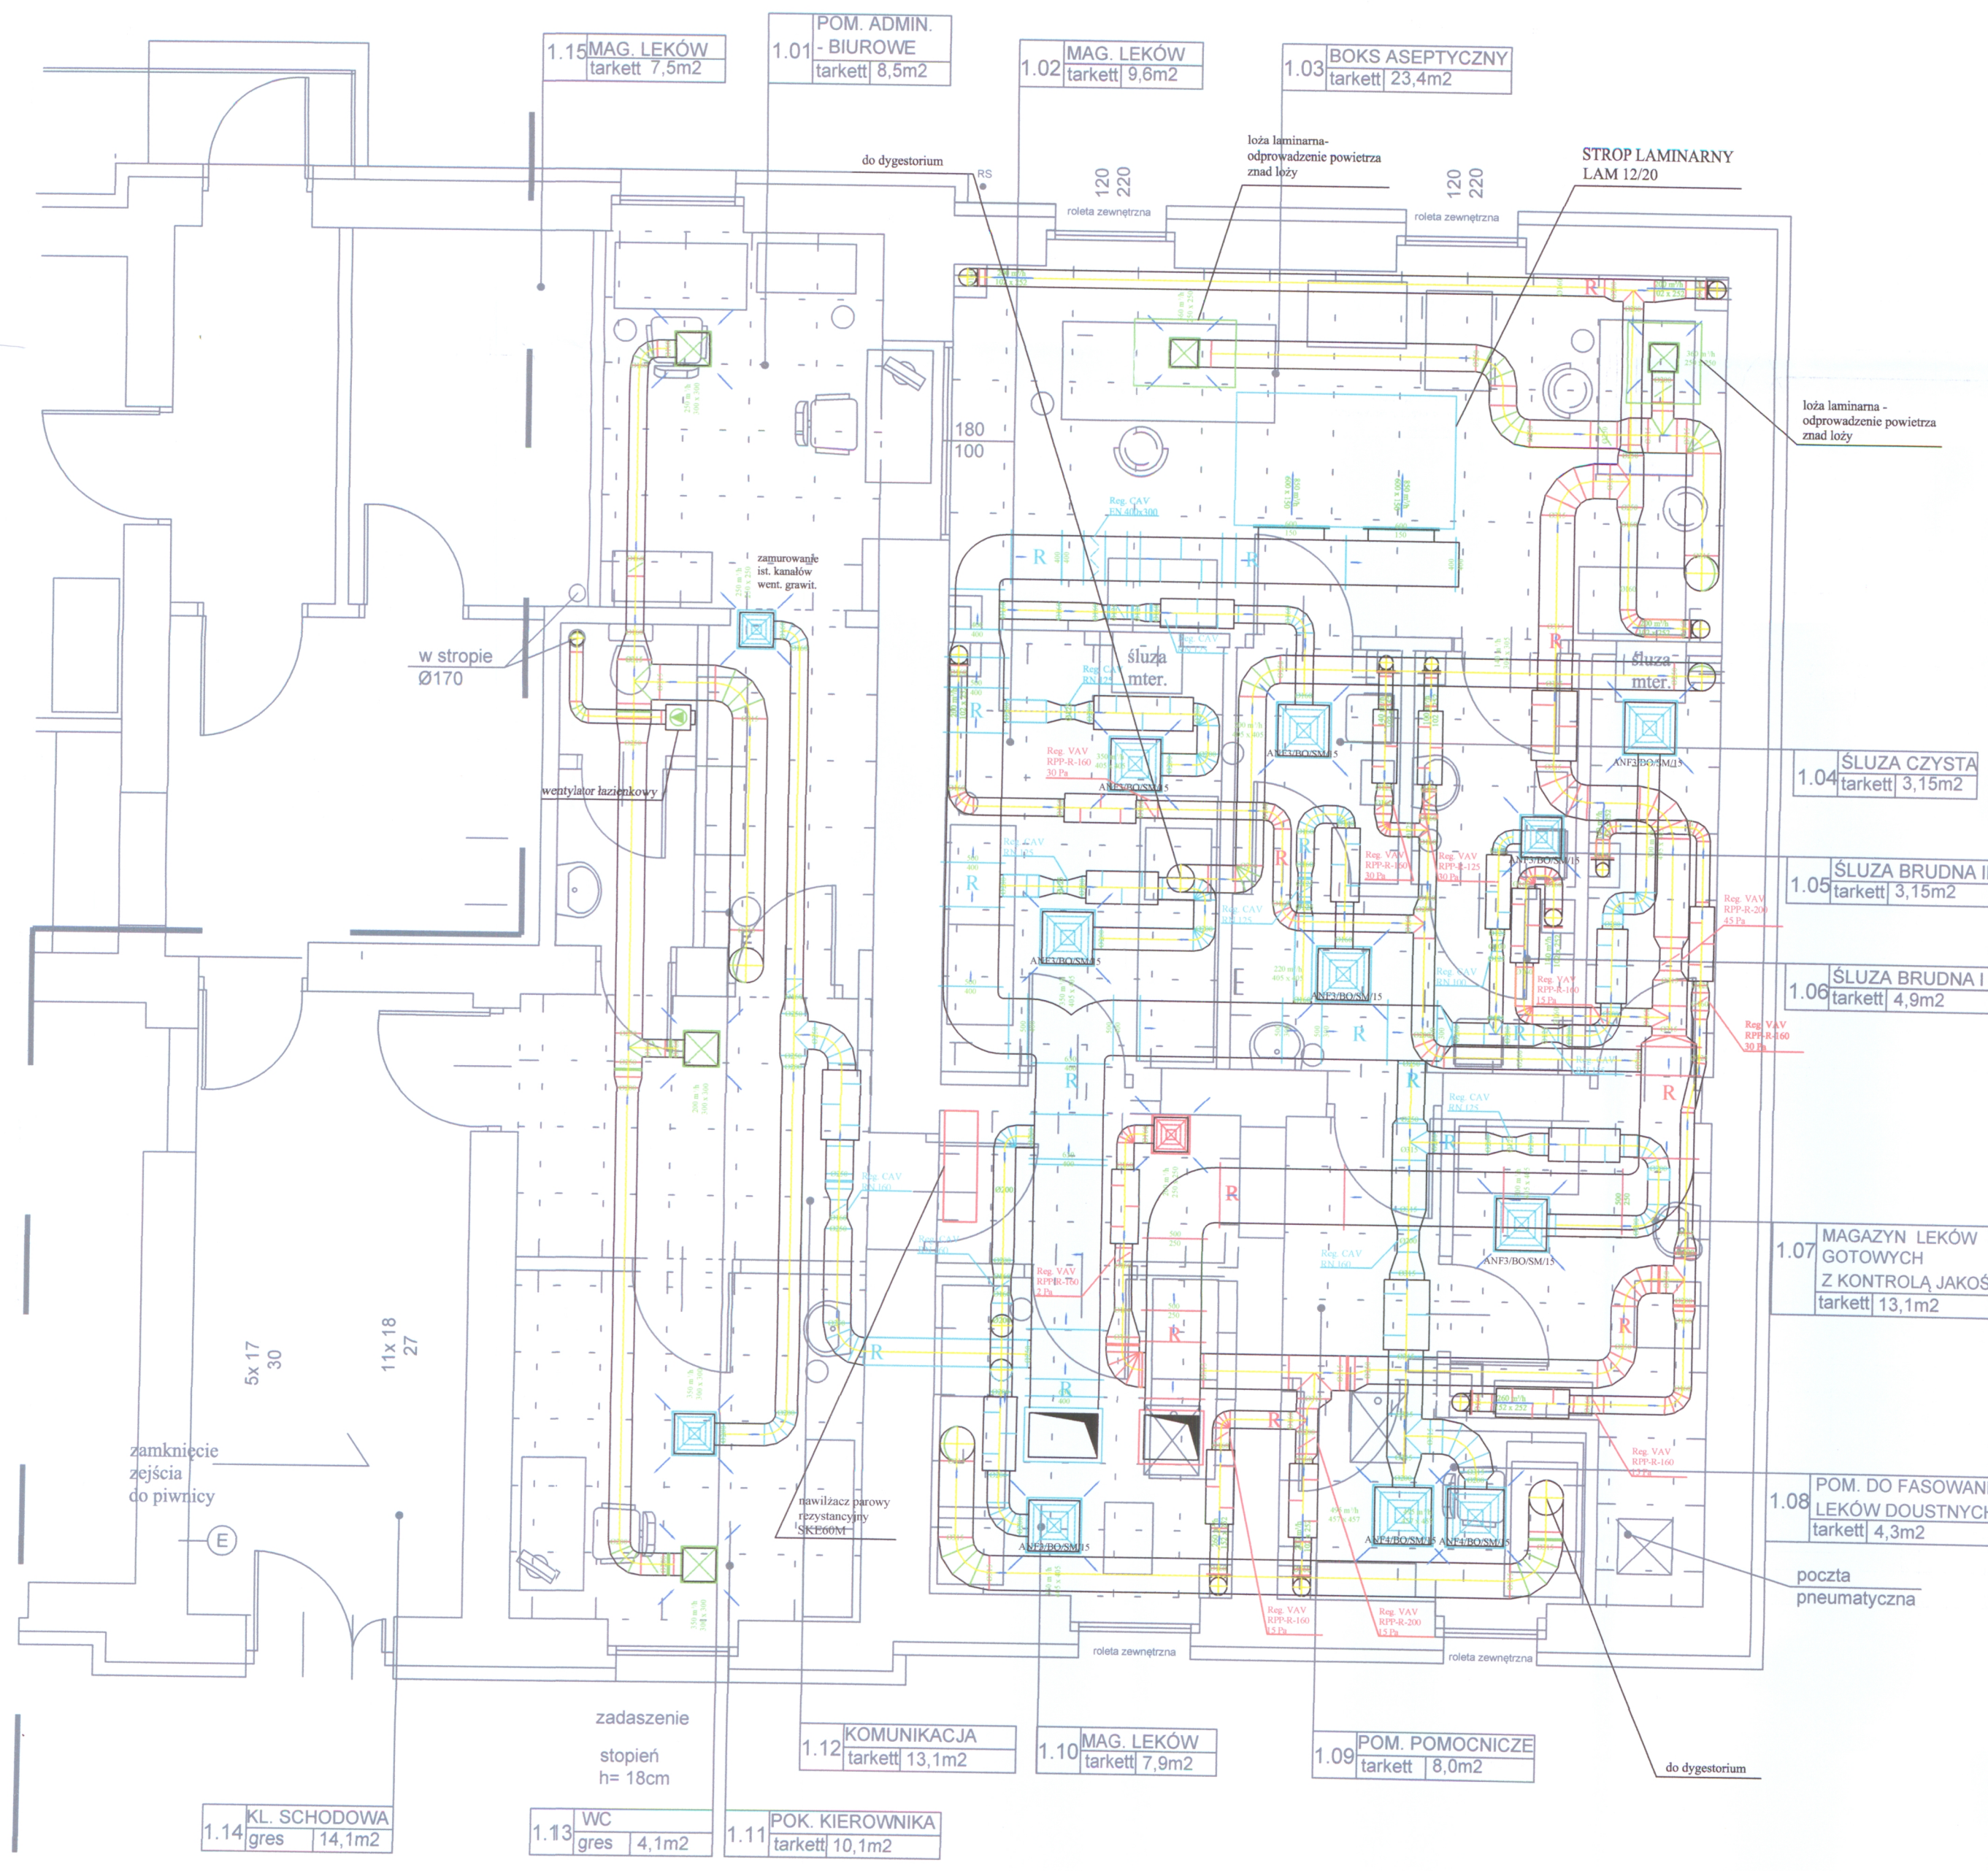

SUFIT PODWIESZONY -
ECOPHON HYGIENE ADVANCE C3,
120x60cm (tylko w pom. 1.03)

SUFIT PODWIESZONY -
ECOPHON HYGIENE ADVANCE C3,
60x60cm

SUFIT PODWIESZONY -
ECOPHON PERFORMANCE A
60x60cm

JACEK LEŚCZKA
mgr inż. budownictwa
uprawnienia kierownika budowy i robót w
specjalności konstrukcyjno-budowlanej
Nr upr. 66/82 WBPB
DOS/BO/0486/04

JACEK LEŚCZKA
mgr inż. budownictwa
uprawnienia kierownika budowy i robót w
specjalności konstrukcyjno-budowlanej
Nr upr. 66/82 WBPB
DOS/BO/0486/04

2014-09-04

DOKUMENTACJA
POWYKONAWCZA

mgr inż. JACEK LEŚCZKA
Dokumentacja budowlana do projektu wykonawczego i wykonania
robót budowlanych w zakresie: instalacji i urządzeń:
instalacji wentylacyjnych, ciepłych:
wentylacyjnych i gazowych
nr ewid. 480/02

OBIEKT			SZPITAL SPECJALISTYCZNY W DĄBROWIE GÓRNICZEJ UL. SZPITALNA 13-dz. nr 130 km. 108		
RODZAJ OPRACOWANIA			PRACOWNIA LEKU CYTOSTATYCZNEGO PROJEKT WYKONAWCZY		
BRANŻA			RZUT PARTERU - INST. WENTYLACJI I KLIMATYZACJI		
AUTOR					
SPRAWDZAJĄCY					
DATA	09.2014	SKALA	1:50	NR RYS.	W-01