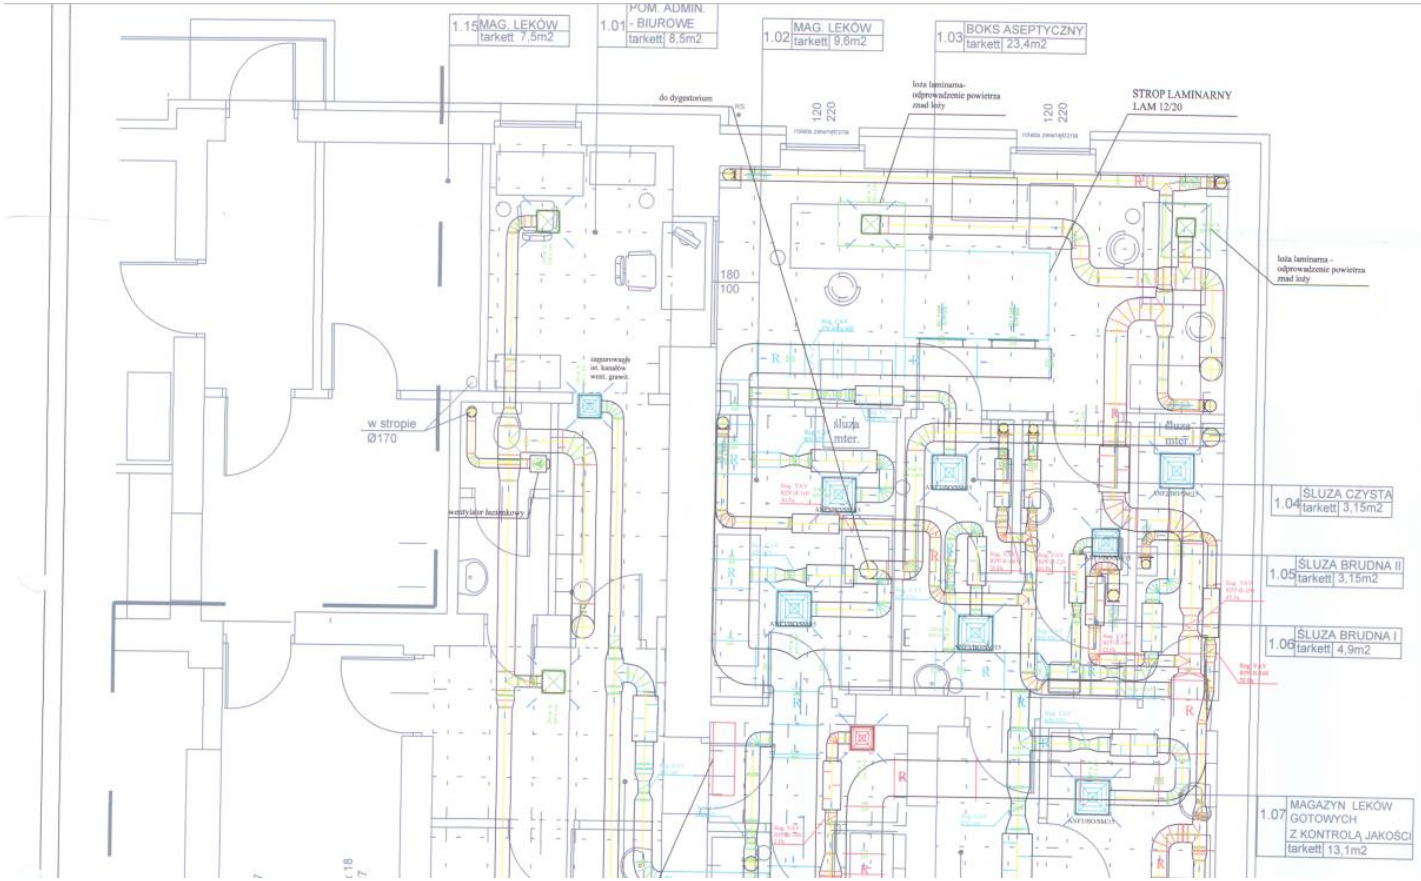
1.15 MAG. LEKÓW tarkett 7,5m2
1.01 POM. ADMIN. - BIUROWE tarkett 8,5m2
1.02 MAG. LEKÓW tarkett 9,6m2
1.03 BOKS ASEPTYCZNY tarkett 23,4m2
do dygestorium
listwa laminarna - odprowadzenie powietrza znad listy
STROP LAMINARNY LAM 12/20
120 220
180 100
w stropie Ø170
wentylator kanałowy
śluza mter.
1.04 ŚLUZA CZYSTA tarkett 3,15m2
1.05 ŚLUZA BRUDNA II tarkett 3,15m2
1.06 ŚLUZA BRUDNA I tarkett 4,9m2
1.07 MAGAZYN LEKÓW GOTOWYCH Z KONTROLĄ JAKOŚCI tarkett 13,1m2
SUFIT PODWIESZONY - ECOPHON HYGIENE ADVANCE C3, 120x60cm (tylko w pom.1.03)
SUFIT PODWIESZONY - ECOPHON HYGIENE ADVANCE C3, 60x60cm
SUFIT PODWIESZONY - ECOPHON PERFORMANCE A 60x60cm
JACEK LESICZKA
mgr inż. budownictwa
2014-09-04
DOKUMENTACJA POWYKONAWCZA

SUFIT PODWIESZONY - ECOPHON HYGIENE ADVANCE C3, 60x60cm

SUFIT PODWIESZONY - ECOPHON PERFORMANCE A 60x60cm

mgr inż. MACIEJ KOWIECZNY
upr. nr SLK/2877/PWOS/09

JACEK LESICZKA
mgr inż. budownictwa
uprawnienia kierownika budowy i robót w specjalności konstrukcyjno-budowlanej
Nr upr. 0012/BO/MR6/04

2014-09-04

DOKUMENTACJA POWYKONAWCZA

OBIEKT	SZPITAL SPECJALISTYCZNY W DĄBROWIE GÓRNICZEJ UL. SZPITALNA 13-dz. nr 130 km. 108	
RODZAJ OPRACOWANIA	PRACOWNIA LEKU CYTOSTATYCZNEGO PROJEKT WYKONAWCZY	
BRANŻA	RZUT PARTERU - INST. WENTYLACJI I KLIMATYZACJI	
AUTOR		
SPRAWDZAJĄCY		
DATA 09.2014	SKALA 1:50	NR RYS. W-01