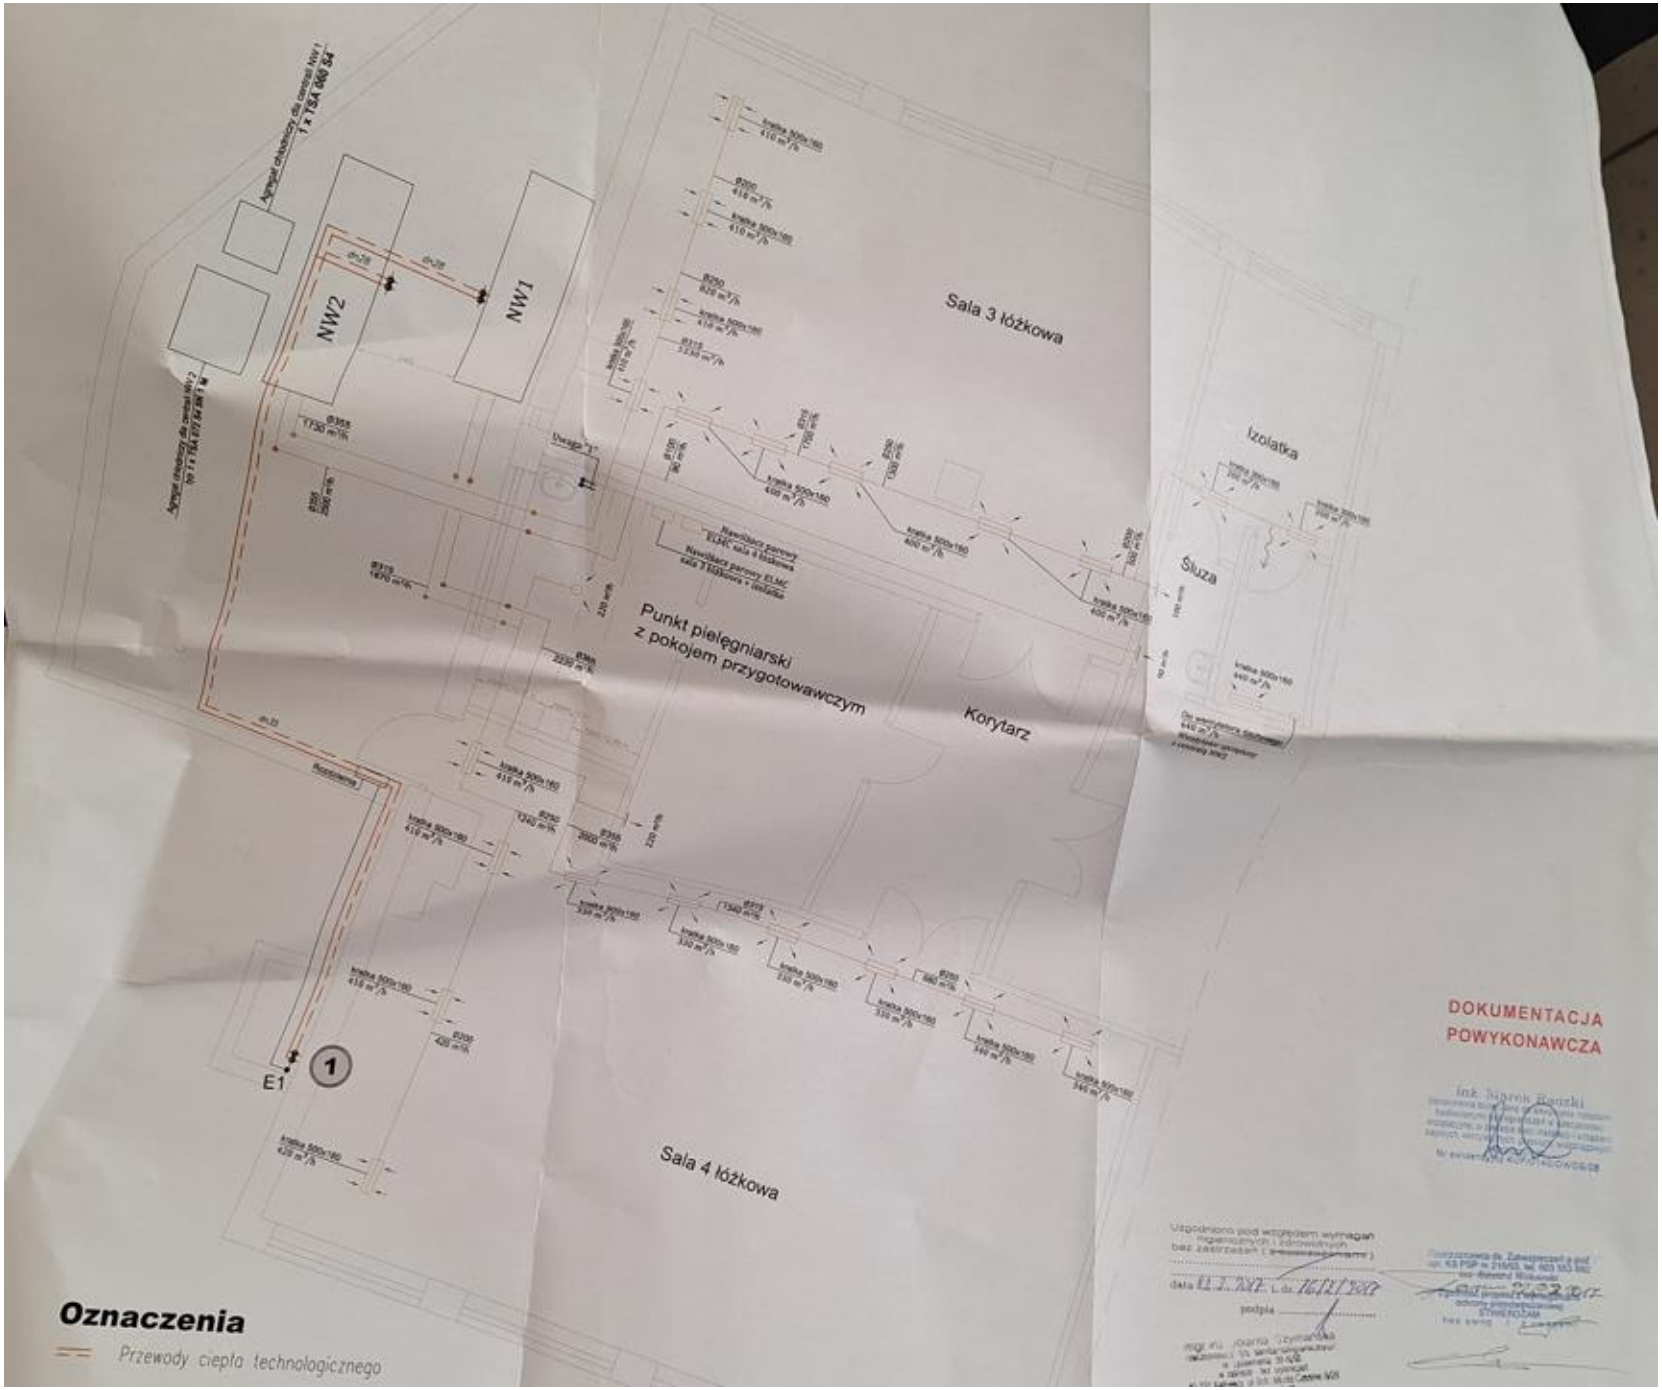
NW2
NW1
Sala 3 łóżkowa
Izolatka
Śluza
Punkt pielęgniarski
z pokojem przygotowawczym
Korytarz
Sala 4 łóżkowa
E1
1
DOKUMENTACJA
POWYKONAWCZA
Oznaczenia
Przewody ciepła technologicznego