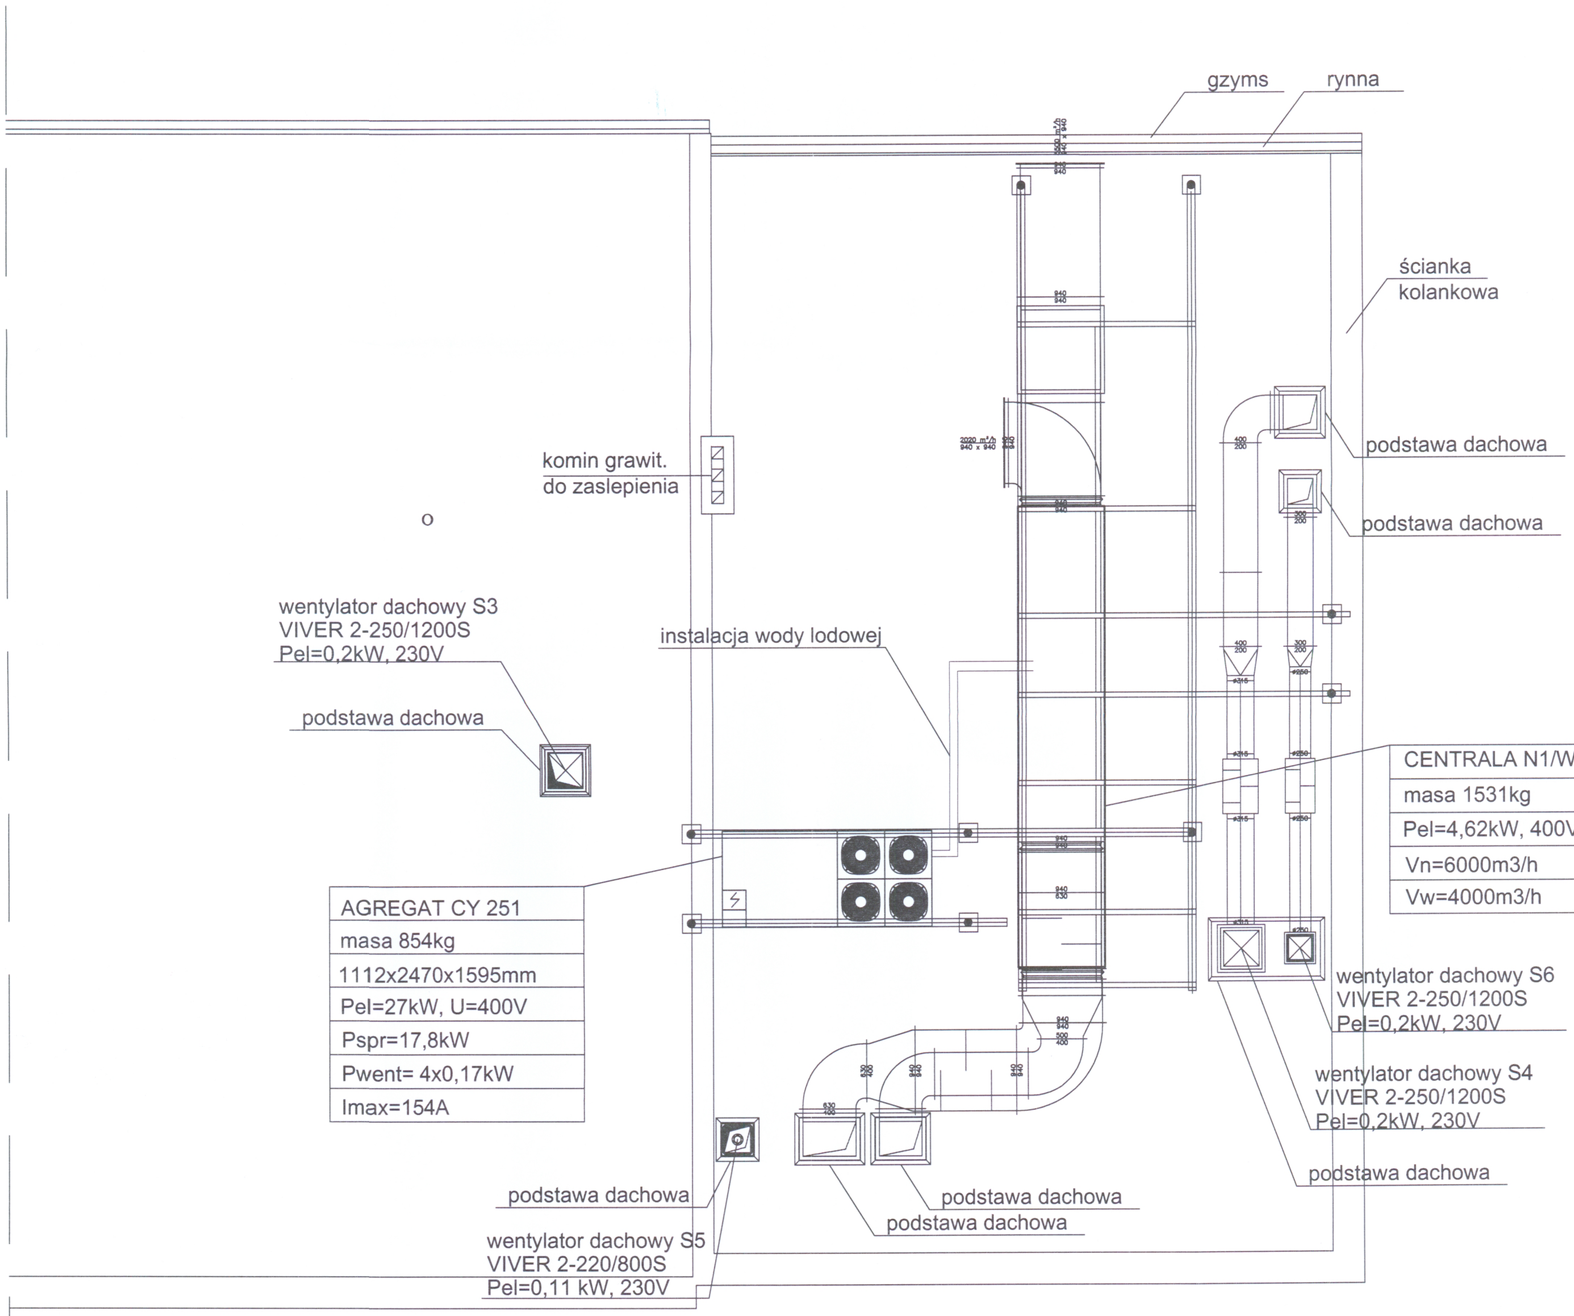

mgr inż. [illegible] KONIECZNY
upr. bud. bez ograniczeń do proj. i kier. robót bud.-wod.-kan. w zakresie sieci, instalacji i urządzeń cieplnych, wentylacyjnych, gaz., wod.-kan.
upr. nr SLK 2877/B/WOS/09

JACEK LESICZKA
mgr inż. budownictwa
uprawnienia kierownika budowy i robót w specjalności konstrukcyjno-budowlanej
Nr upr. 84/82 WBPP
DOŚ/BO/0486/04
2014-09-04

DOKUMENTACJA
POWYKONAWCZA

mgr inż. Andrzej Pok
Uprawnienia budowlane do projektowania i kierowania robotami budowlanymi w zakresie instalacji i urządzeń cieplnych, wentylacyjnych, gazowych, wodno-kanalizacyjnych bez ograniczeń
nr upr. 240/92

OBIEKT	SZPITAL SPECJALISTYCZNY W DĄBROWIE GÓRNICZEJ UL. SZPITALNA 13-dz. nr 130 km. 108
RODZAJ OPRACOWANIA	PRACOWNIA LEKU CYTOSTATYCZNEGO PROJEKT WYKONAWCZY
BRANŻA	RZUT DACHU - INST. WENTYLACJI I KLIMATYZACJI
AUTOR	
SPRAWDZAJĄCY	

DATA	SKALA	NR RYS.
09.2014	1:50	W-02