


- tynk zewnętrzny - 20cm
- wełna mineralna - 24cm
- ściana murowana (bloczki Ytong)
- tynk wewnętrzny lub płytki ceram.

LEGENDA

- Zawór wentylacyjny nawiewny
- Zawór wentylacyjny wywiewny
- Kratka wentylacyjna nawiewna na przewodzie wentylacyjnym
- Kratka wentylacyjna wywiewna na przewodzie wentylacyjnym
- Tłumik kanałowy prostokątny
- Regulator stałego przepływu powietrza
- Regulator zmiennego przepływu powietrza
- Kratka transferowa
- Przepustnica
- Nawiewnik okienny
- Rzędna prowadzenia instalacji SK - spód kanału odniesione do poziomu 0,00m budynku

- UWAGI:
- Kanały nawiewne i wywiewne zaizolować wełną mineralną o gr. 4 cm / dach 8cm - wg uwag zestawienia materiałów i opisu technicznego.
 - Przed zamówieniem sprawdzić strony obsługowe central.
 - Prace wykonywać zgodnie z "Warunkami Technicznymi Wykonania i Odbioru robót budowlano-montażowych".
 - Rysunki należy rozpatrywać wraz z opisem technicznym i zestawieniem materiałów, jako integralnymi częściami projektu.
 - Wszelkie zmiany oraz wątpliwości Wykonawcy należy konsultować z biurem projektów.
 - Montaż urządzeń zgodnie z instrukcją producenta.
 - Dopuszcza się stosowanie równoważnych urządzeń innych firm spełniające założone parametry projektowe.

mgr inż. Daniel Kotala
Uprawnienia budowlane do projektowania w zakresie instalacji wentylacyjnych, gazowych i wodno-kanalizacyjnych
nr ewid. SLK/3550/PWOS/11

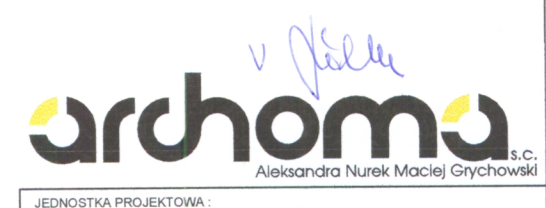

DOKUMENTACJA POWYKONAWCZA

ARCHOMA s.c. Aleksandra Nurek Maciej Grychowscy
40-635 Katowice
ul. Żurawska 48B
NIP: 554 270 72 49
e-mail: archoma@archoma.pl
www.archoma.pl

NABUDOWA PAVILONU REHABILITACJI - PRACOWNIA HISTOPATOLOGICZNA

INWESTOR:	LOKALIZACJA:
Szpital Specjalistyczny im. Sz. Starkiewicza, ul. Szpitalna 13, 41-300 Dąbrowa Górnica	Dąbrowa Górnica, ul. Szpitalna 13, Dąbrowa Górnica
NR PROJEKTU:	FAZA PROJ.:
128/14	PW
NAZWA RYS.:	
INSTALACJA WENTYLACJI RZUT PIĘTRA	
SKALA:	NR RYS.:
1:50	IW 02
DATA:	NR RYS.:
marzec 2015	
AUTORYZACJA:	PODSZCZEGÓLNY:
mgr inż. Barbara Marcza, nr upr. 50890	
PROJEKTANT:	
mgr inż. Barbara Marcza, nr upr. 50890	
SPRZĄDZAJĄCY:	
mgr inż. Tomasz Maloch, nr upr. SLK/211/PWOS/12	
OPRACOWANIE:	

KOPROWANIE ORAZ POWIELANIE DOKUMENTACJI BEZ ZGODY AUTORA ZAPROBOWANE PRZEDŁAŻA PRAWA AUTORSKIE