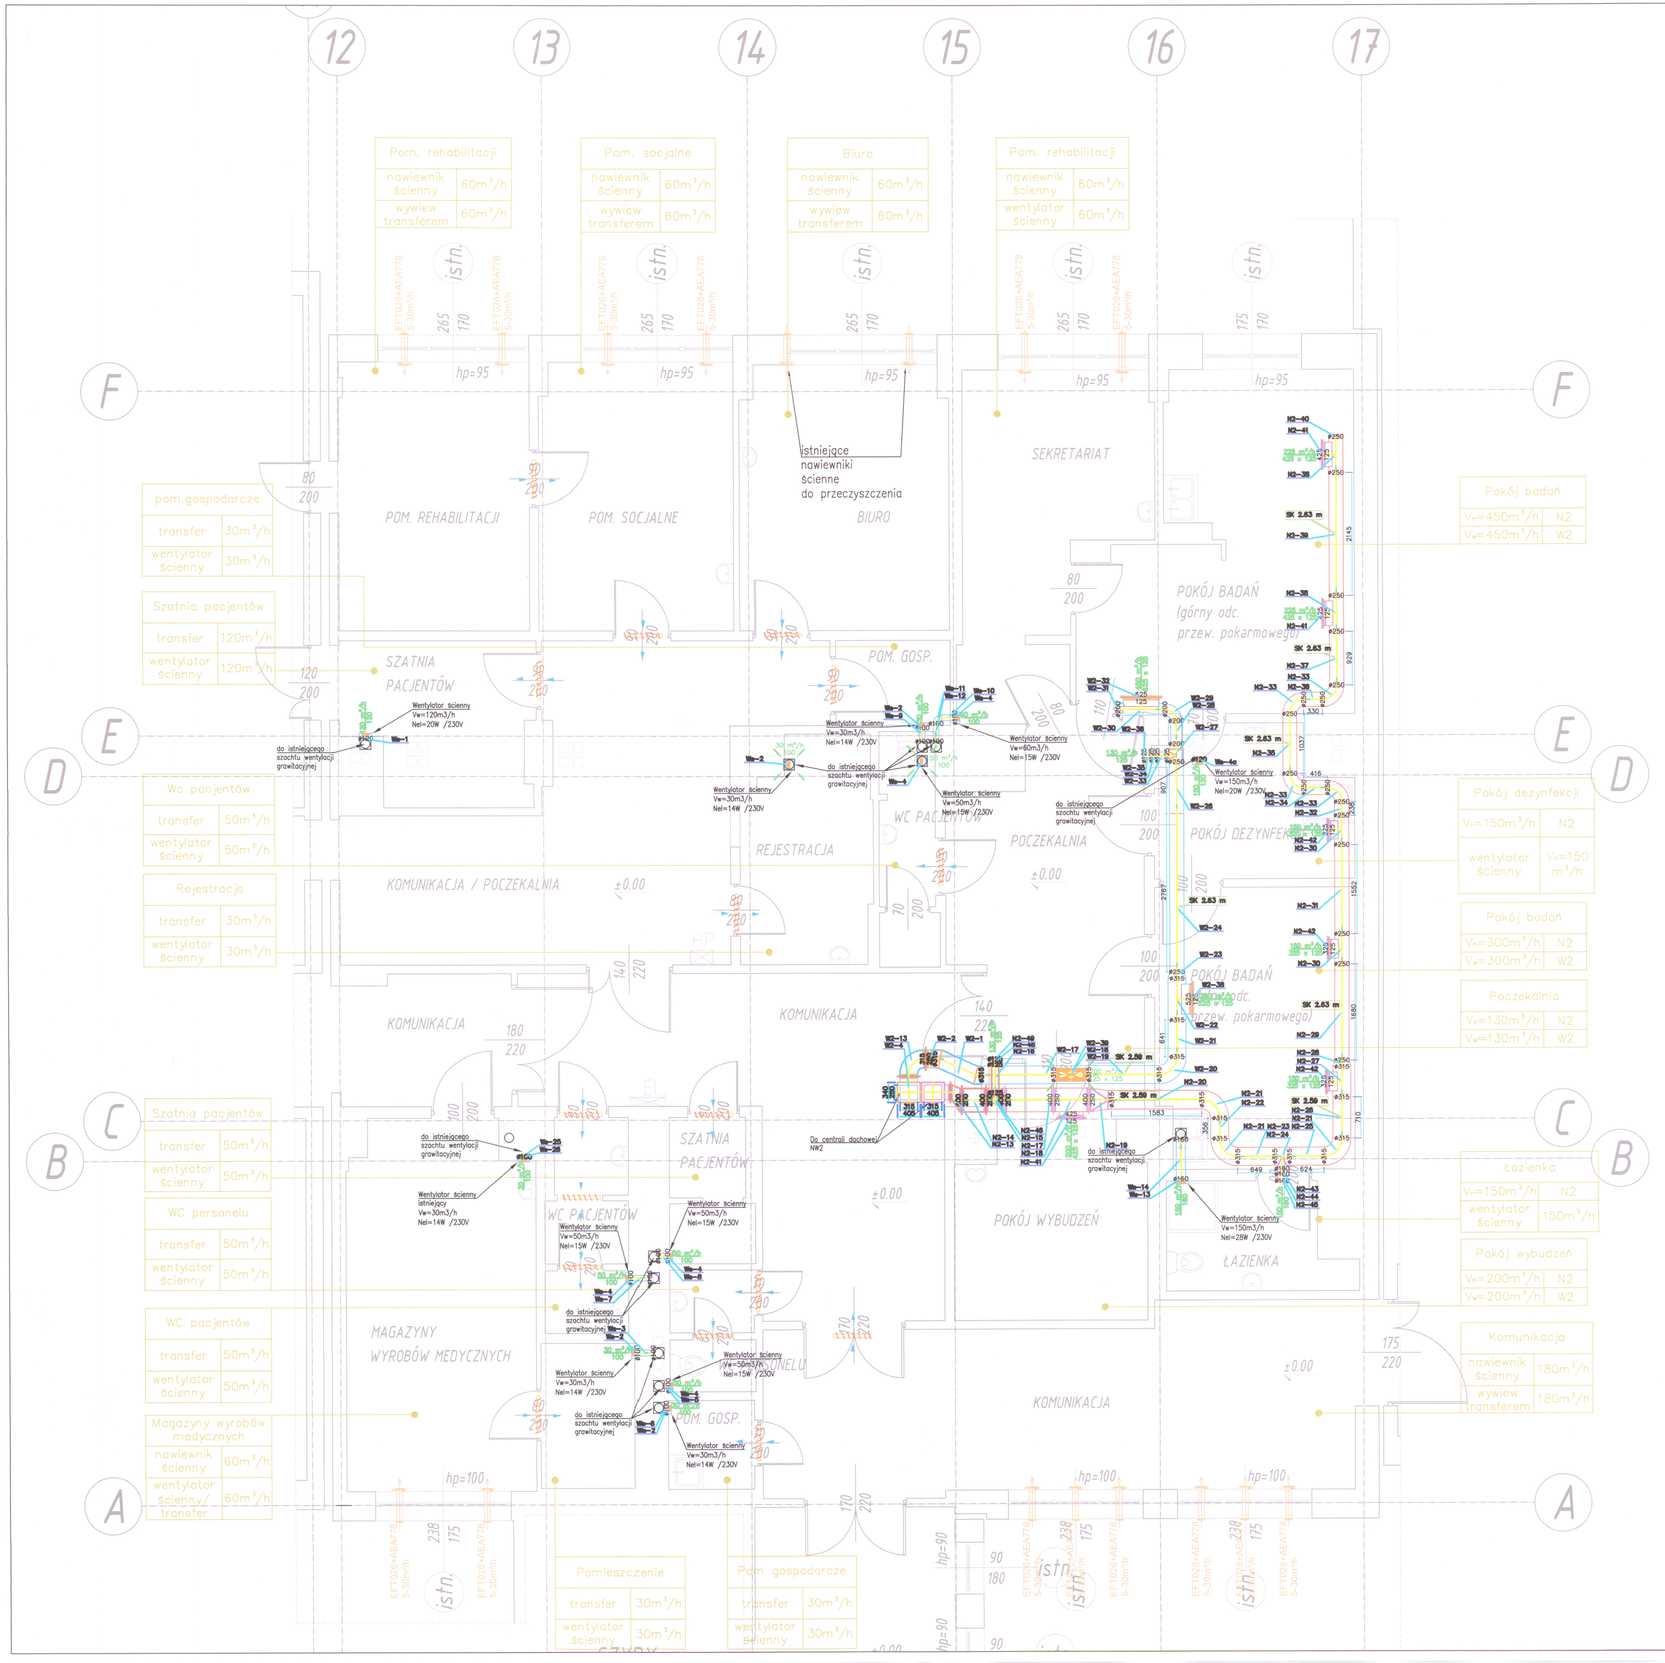

LEGENDA

- Zawór wentylacyjny nawiewny (60 m³/h, 125)
- Zawór wentylacyjny wywiewny (60 m³/h, 160)
- Kratka wentylacyjna nawiewna na przewodzie wentylacyjnym (60 m³/h, 125 x 125)
- Kratka wentylacyjna wywiewna na przewodzie wentylacyjnym (500 m³/h, 325 x 225; 200 m³/h, 225 x 125)
- Tłumik kanałowy prostokątny
- CAV — Regulator stałego przepływu powietrza
- VAV — Regulator zmiennego przepływu powietrza
- Kratka transferowa
- Przepustnica
- Nawiewnik okienny
- SK 2.41 m — Rzędna prowadzenia instalacji SK– spód kanału odniesione do poziomu 0,00m budynku

UWAGI:

1. Kanały nawiewne i wywiewne zaizolować wełną mineralną o gr. 4 cm / dach 8cm – wg uwag zestawienia materiałów i opisu technicznego.
2. Przed zamówieniem sprawdzić strony obsługowe central.
3. Prace wykonywać zgonie z "Warunkami Technicznymi Wykonania i Odbioru robót budowlano–montażowych".
4. Rysunki należy rozpatrywać wraz z opisem technicznym i zestawieniem materiałów, jako integralnymi częściami projektu.
5. Wszelkie zmiany oraz wątpliwości Wykonawcy należy konsultować z biurem projektów.
6. Monataż urządzeń zgodnie z instrukcją producenta.
7. Dopuszcza się stosowanie równoważnych urządzeń innych firm spełniające założone parametry projektowe.

mgr inż. Daniel Kotala
Uprawnienia budowlane do projektowania i kierowania robotami budowlanymi w specjalności instalacyjnej w zakresie sieci, instalacji i urządzeń cieplnych, wentylacyjnych, gazowych, wodociągowych i kanalizacyjnych bez ograniczeń
nr ewid.: SLK/3550/PWOS/11

DOKUMENTACJA POWYKONAWCZA

archoma s.c.
Aleksandra Nurek Maciej Grychowski

JEDNOSTKA PROJEKTOWA:
ARCHOMA s.c. Aleksandra Nurek Maciej Grychowski
40-635 Katowice
ul. Żołowa 43B
NIP: 954 270 72 49
e-mail: archoma@archoma.pl
www.archoma.pl
tel. +48 32 608 31 39
fax. +48 32 729 70 47
kom. +48 606 111 808
kom. +48 500 282 812

NADBUDOWA PAWILONU REHABILITACJI - PRACOWNIA HISTOPATOLOGICZNA

INWESTOR: Szpital Specjalistyczny im. Sz. Starkiewicza, ul. Szpitalna 13, 41-300 Dąbrowa Górnicza	LOKALIZACJA: Dąbrowa Górnicza, ul. Szpitalna 13, działka nr 130
NR PROJEKTU: 128/14	FAZA PROJ.: PW
NAZWA RYS.: INSTALACJA WENTYLACJI RZUT PRZYZIEMIA	
SKALA: 1:50	NR RYS.: IW_01
DATA: marzec 2015	
AUTORZY: mgr inż. Barbara Mierzwa nr upr. 508/86	PODPIS:
PROJEKTANT: mgr inż. Barbara Mierzwa nr upr. 508/86	
SPRAWDZAJĄCY: mgr inż. Tomasz Matloch nr upr. SLK/4211/POOS/12	
OPRACOWANIE:	

KOPIOWANIE ORAZ POWIELANIE DOKUMENTACJI BEZ ZGODY AUTORA ZABRONIONE. WSZELKIE PRAWA ZASTRZEŻONE

A1